

POWYKONAWCZA INWENTARYZACJA POWIERZCHNI BUDYNKU WRAZ Z ZAGOSPODAROWANIEM TERENU



Obiekt:

Dom w zabudowie szeregowej z wbudowanym garażem oraz infrastrukturą techniczną, w tym: drogami wewnętrznymi, chodnikami, instalacjami zewnętrznymi, zbiornikiem retencyjnym, zbiornikiem zatrzymywania wód opadowych, wewnętrzną siecią wodociągową oraz kanalizacyjną, zielenią

Inwestor:

PROFBUD KONSTANCIN Sp. z o.o.
ul. Obozowa 57, 01-161 Warszawa

Wykaz powierzchni użytkowej:

ADRES: ul. Kolejowa 3C, 05-520 Konstancin-Jeziorna
NUMER BUDYNKU: 4

NR	NAZWA POMIESZCZENIA	POWIERZCHNIA [m ²]
1	Garaż	52.58
2	Pom. techniczne	6.63
3	Schody	3.86
4	Hol	9.50
5	Salon z aneksem kuch.	33.94
6	Pokój	9.51
7	Łazienka	1.42
8	Schody	4.94
9	Pokój	12.11
10	Łazienka	3.28
11	Łazienka	4.79
12	Pokój	11.76
13	Pokój	10.17
14	Pralnia	1.74
15	Korytarz	8.80
16	Schody	1.61

POWIERZCHNIA UŻYTKOWA **176.64**

O	Ogródek	77.21
T	Taras	28.21
L1	Loggia	5.08
L2	Loggia	4.52

Powierzchnia działki 133 w obrębie 01-13
zgodnie z rejestrem gruntu: 224 m²
4.12.2024 r.



Wjazd do garażu


GARAŻ

PARTER

PIĘTRO

Skala 1:125

Szkie orientacyjny:

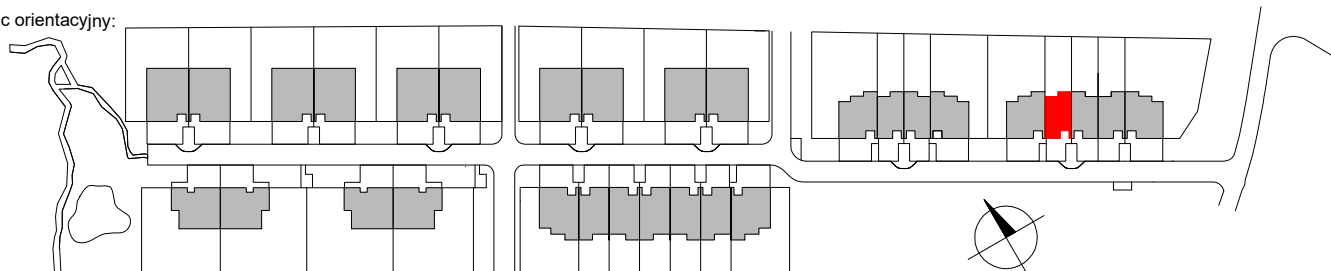

Pieczętka i podpis:

WEKTOR
mgr inż. Mariusz Józwiak
01-840 Warszawa, Al. Reymonta 21/319
e-mail: wektor@wektorpomiar.pl

DATA POMIARU: 17 GRUDNIA 2024

UWAGA:
Powierzchnię budynku pomierzono i opracowano
zgodnie z normą PN-ISO 9836:2015-12.